
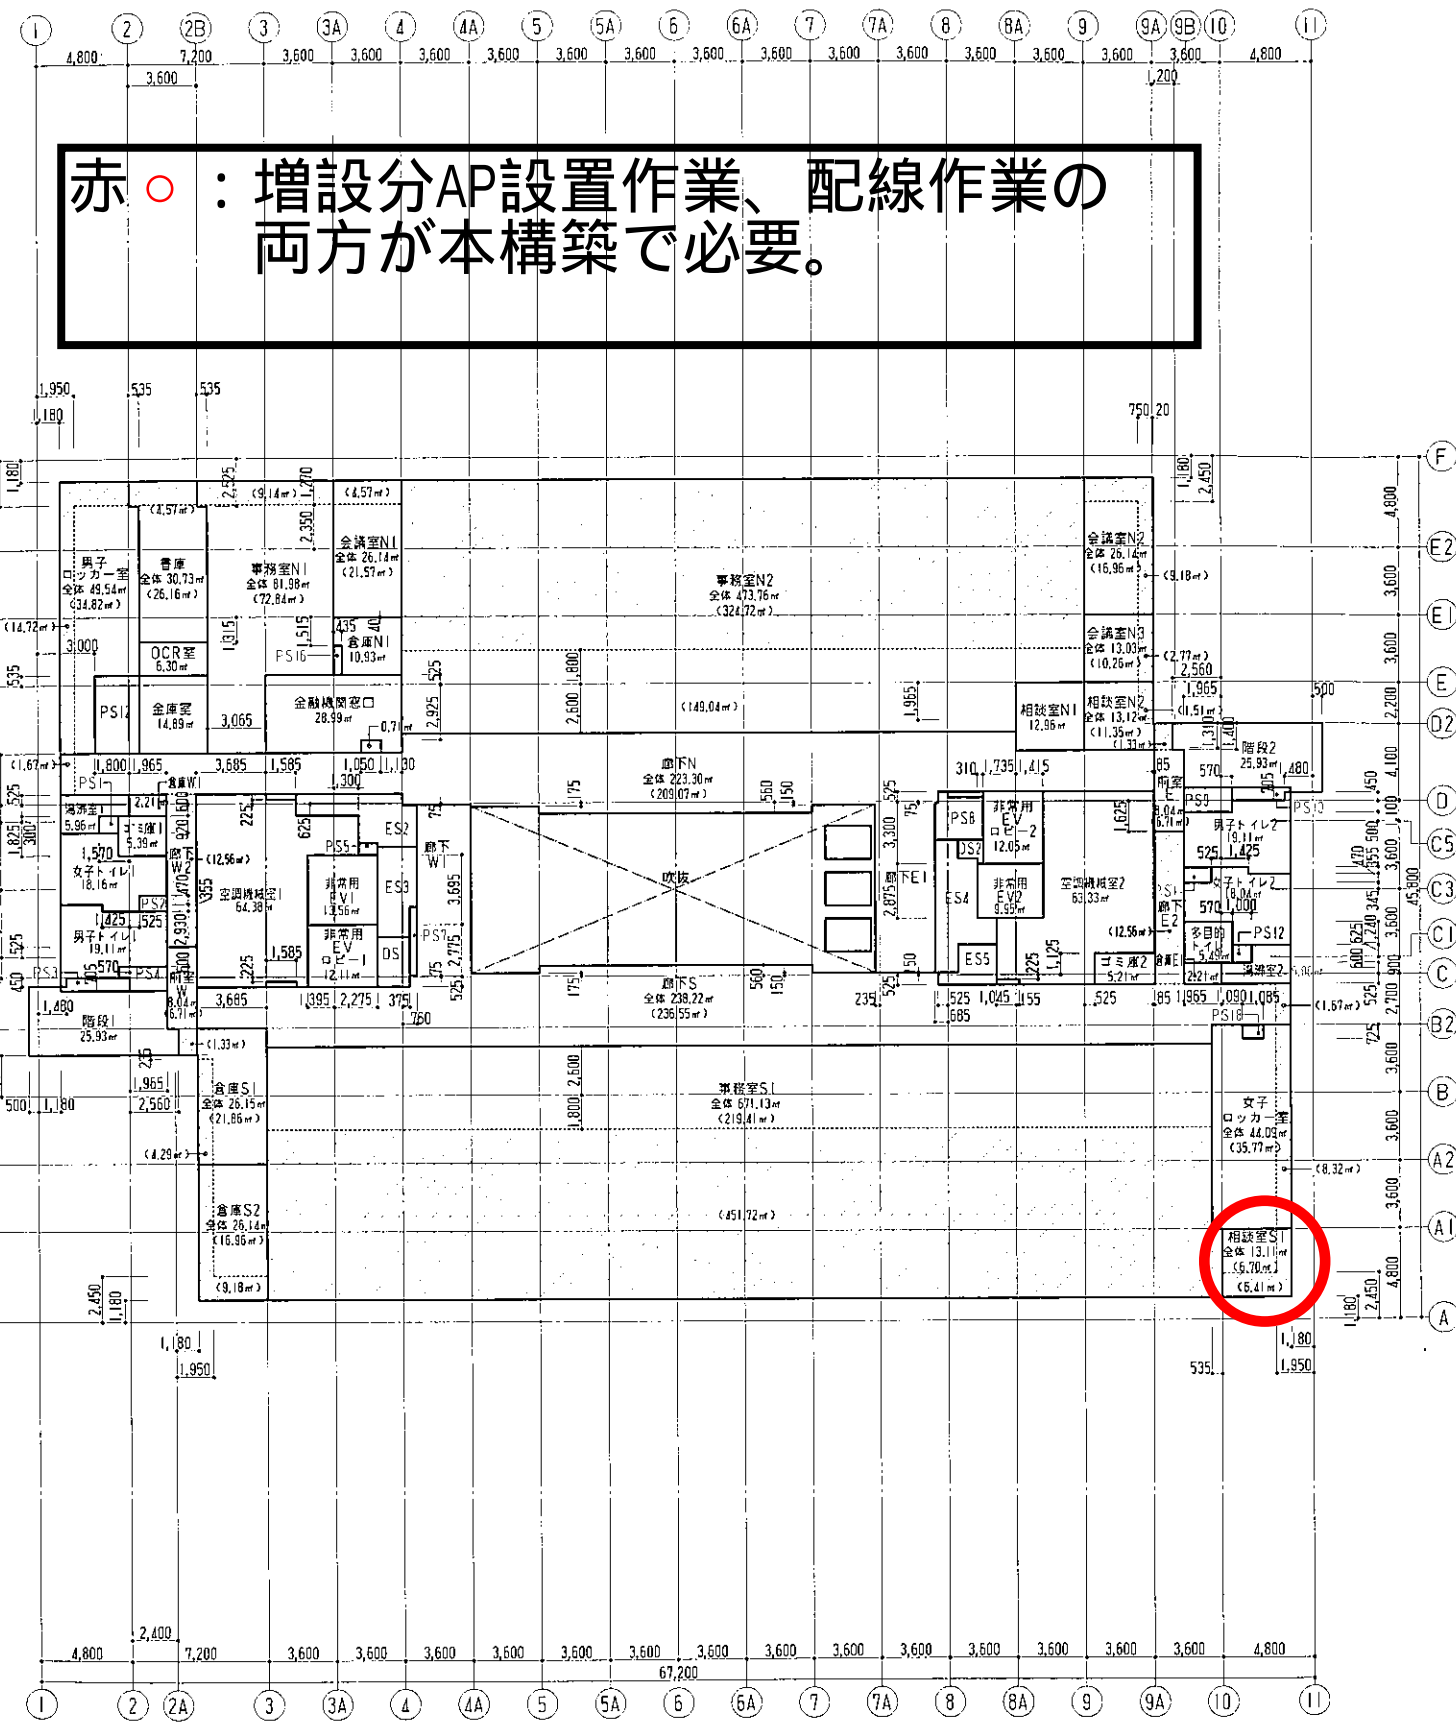


【別紙4】庁舎図面（配線用）

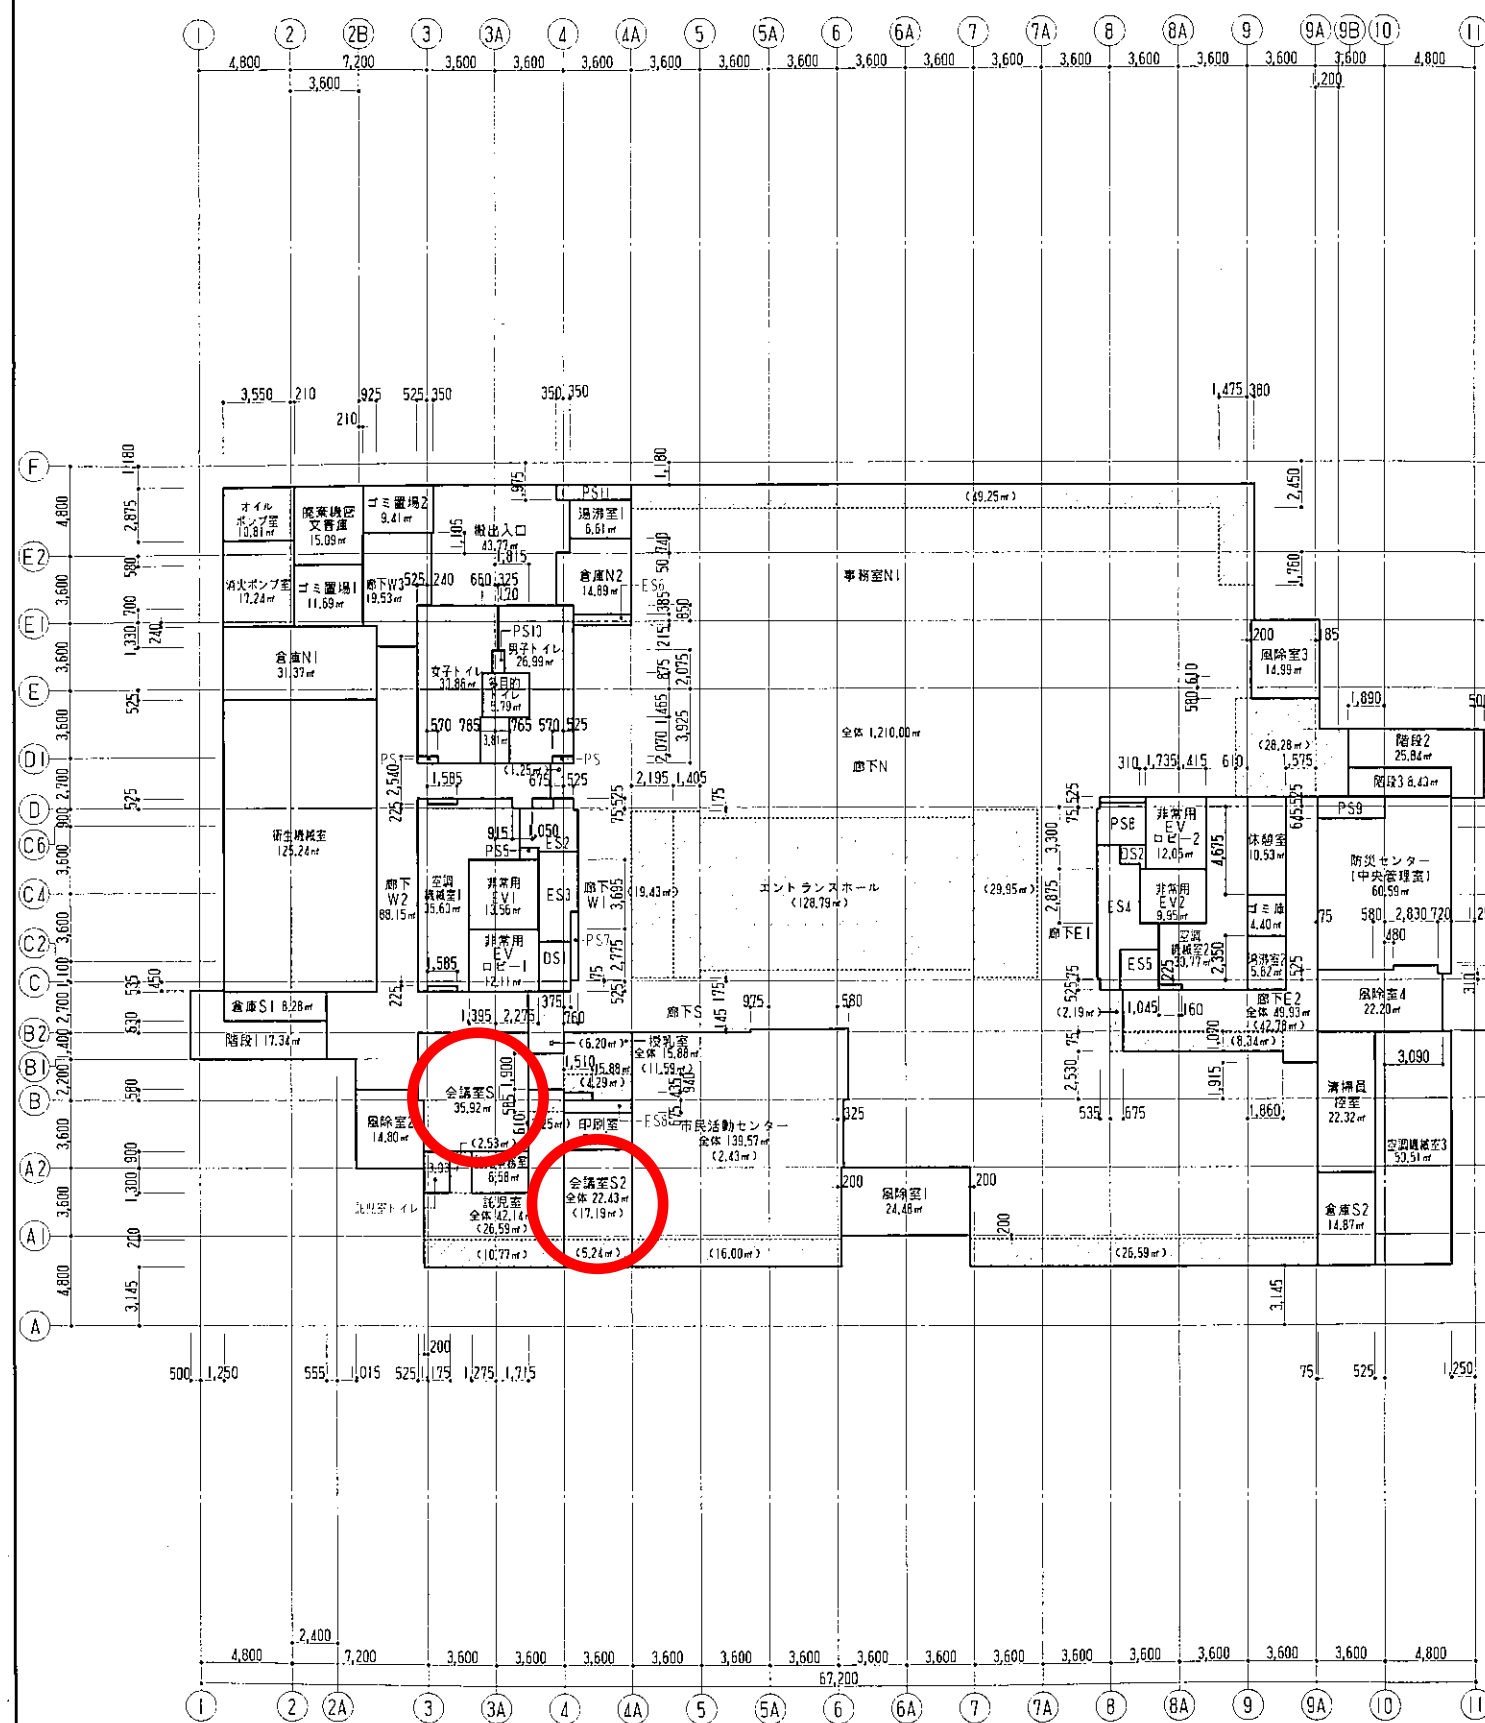

赤○：増設分AP設置作業、配線作業の両方が本構築で必要。

- 凡例
- 仕上タイプマーク
 - F 仕上記号
 - 仕上番号
 - 建具マーク
 - 建具打付記号
 - 建具番号
 - 基礎線
 - 基礎コンクリート
 - ALCパネル・PCパネル
 - コンクリートブロック
 - 経路敷設用仕切
 - 経路敷設仕切・開口敷設仕切
 - 略号（一般）
 - BM ベンチマーク
 - GL 基礎地盤面
 - FL 各階基準床面
 - CH 天井裏
 - EV エレベーター
 - PS 衛生用パイプシャフト
 - ES 電気用シャフト
 - DS 空調用ダクトシャフト


特記事項
各階の床面積の算定は、特記なき限り、FL±0での壁芯をCADデータ（Auto Cad version2006）により、ポリライン化して求める。数値は小数点第3位を四捨五入して小数点2位までとする。

- 凡例
- 天井裏の透り部分。〈 ㎡ 〉は当該面積を示す。
 - 至面積非算定部分


工事監理
2018.5.30
日 監 査 計
山 崎
監 理 者

浦安市新庁舎建設工事
各室面積算定図（1）・2階
SCALE 1:200
DATE 2016-05-20
設計 杉 岡 神 山
監理 山 崎
DWG A-018

赤○：増設分AP設置作業、配線作業の
両方が本構築で必要。

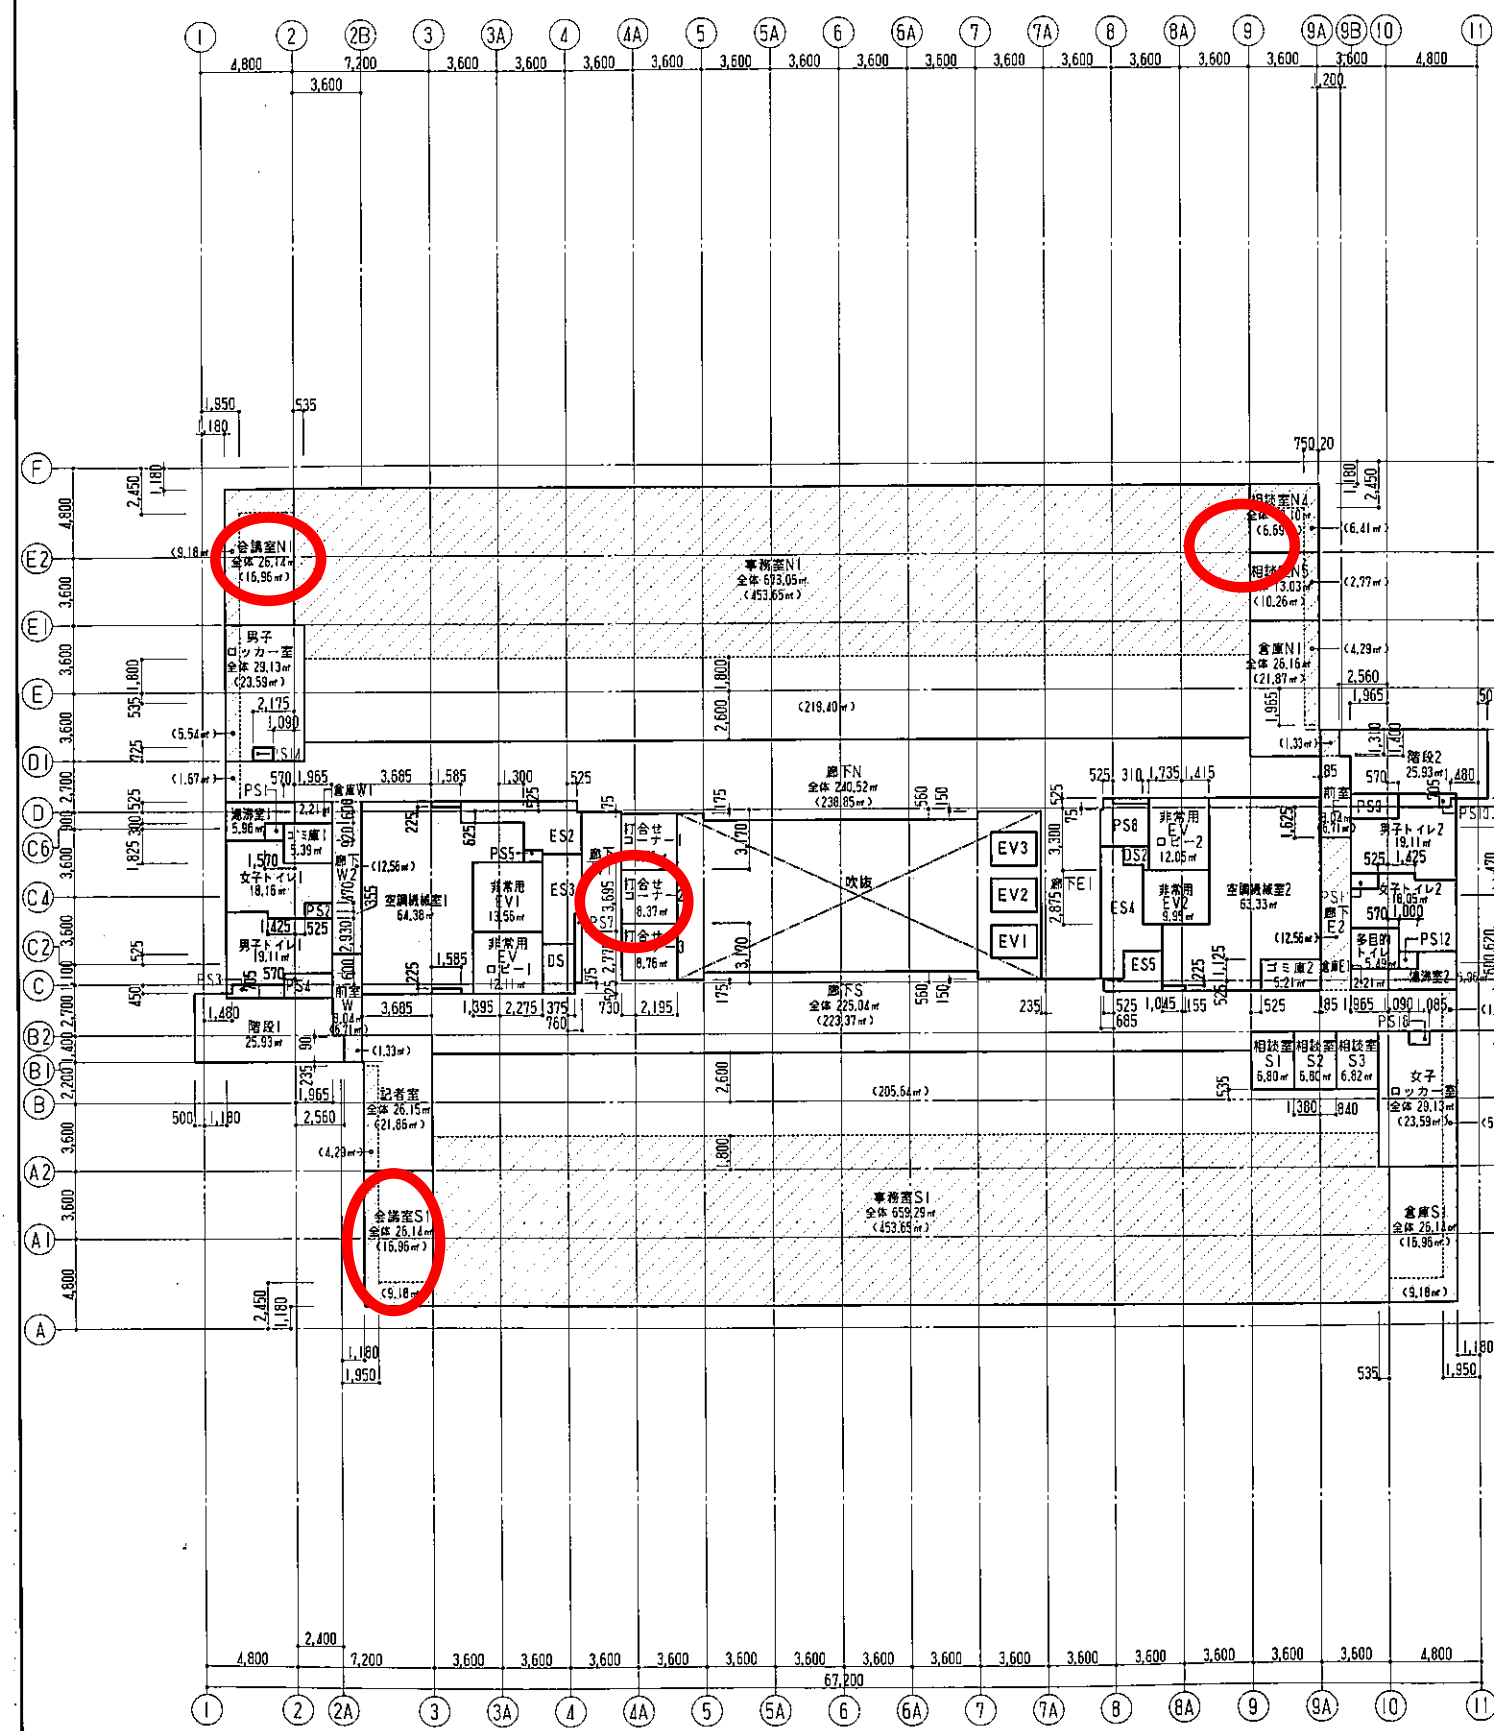

3階平面図

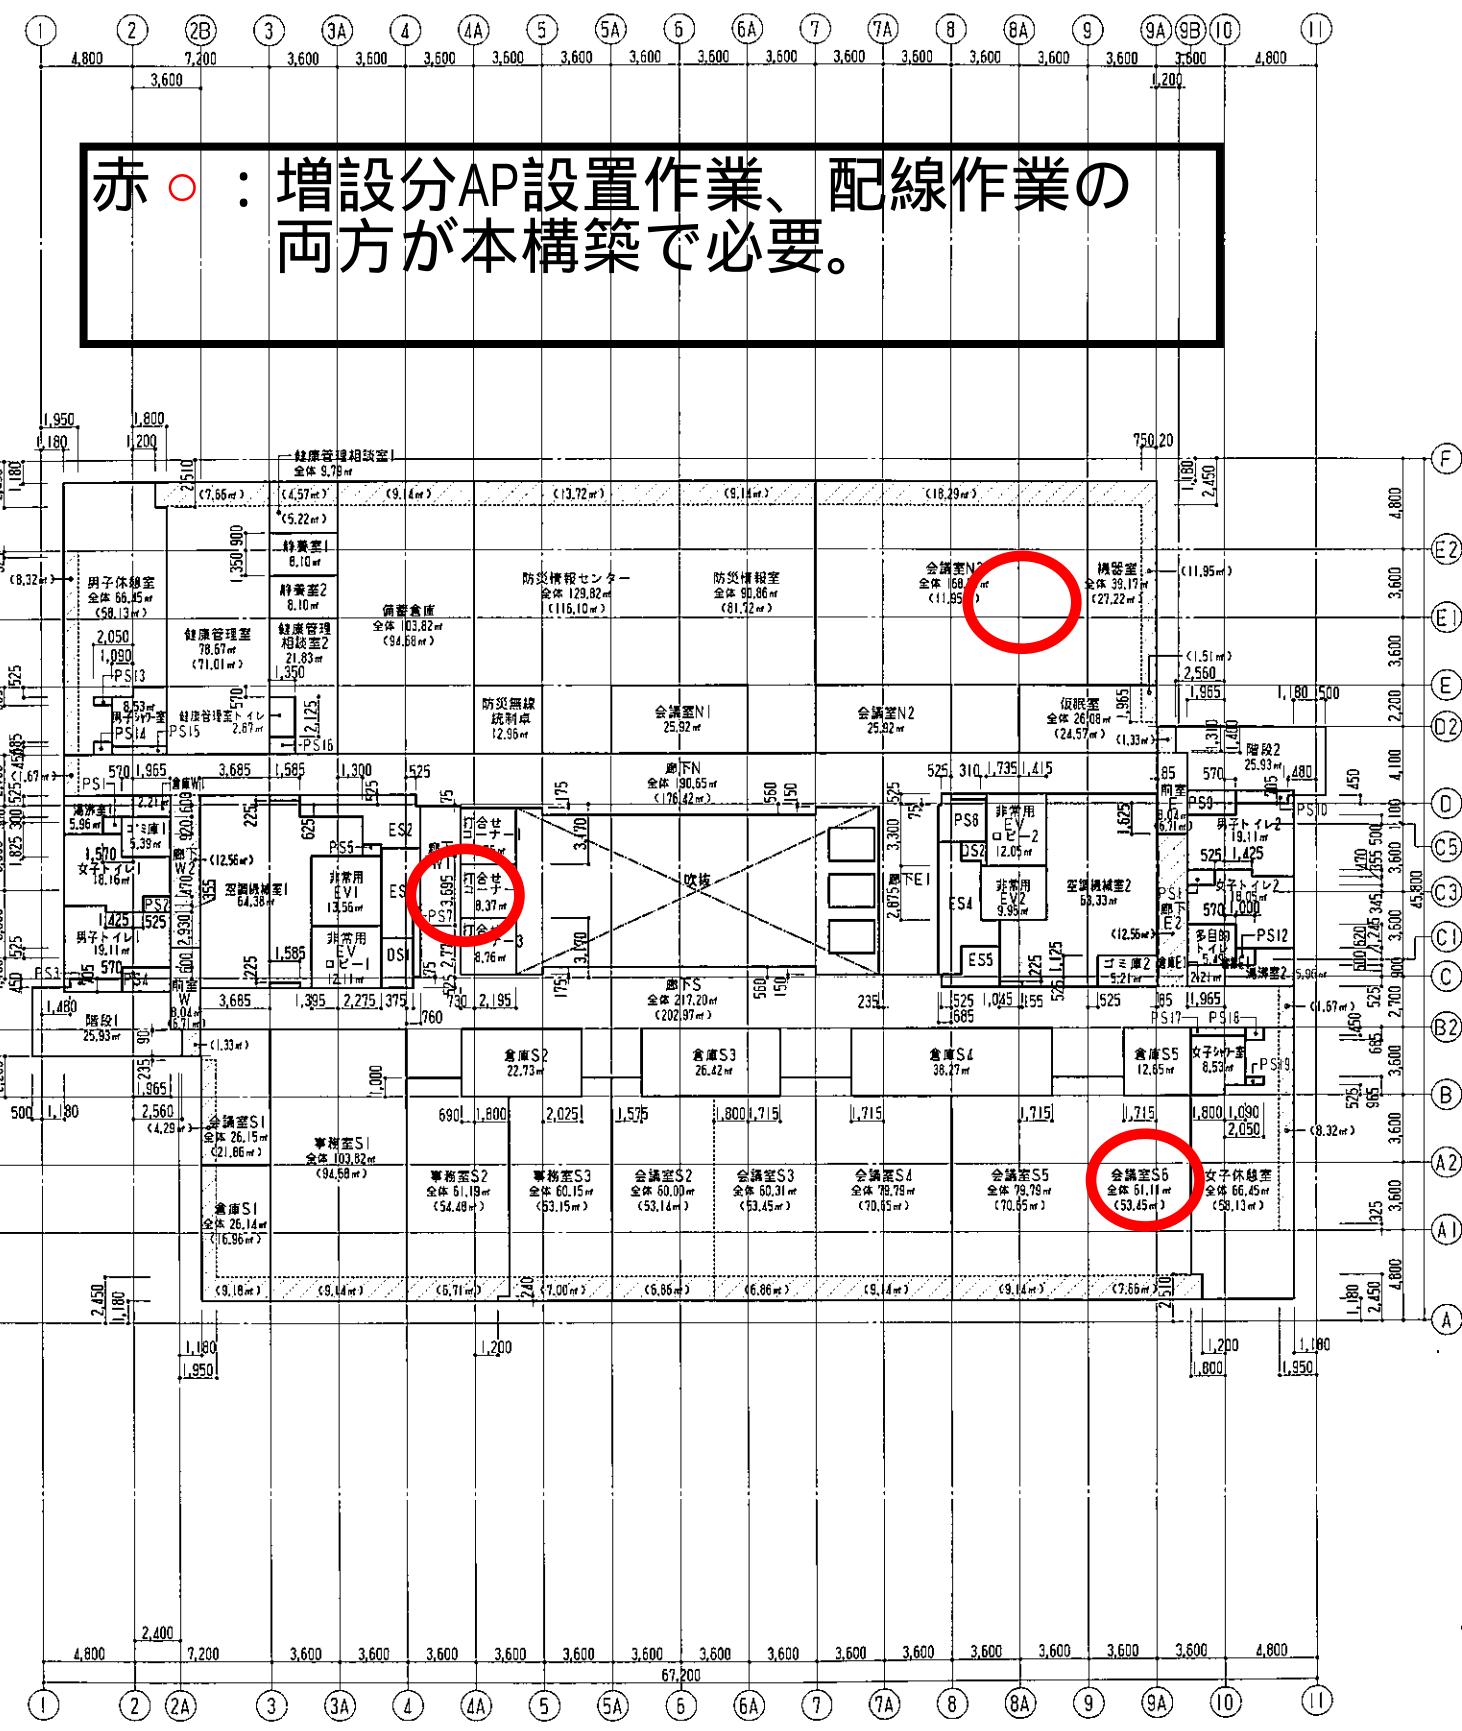

4階平面図

凡例 仕上タイプマーク

- 仕上記号
- 仕上番号

建具マーク

- 建具材種別
- 建具番号

基礎

- 基礎コンクリート
- ALCパネル・PCパネル
- コンクリートブロック

略号(一般)

- BM ベンチマーク
- GL 基準地盤面
- FL 各階基準床面
- CH 天井高
- EV エレベーター
- PS 衛生用パイプシャフト
- ES 電気用シャフト
- OS 空調用ダクトシャフト

特記事項

・各階の床面積の算定は、特記なき限り、FL±0での状態をCADデータ(Auto Cad version2006)により、ポリライン化して求める。数値は小数点第3位を四捨五入して小数点2位までとする。

凡例

- 天井高の違う部分。
- 室間隔非算定部分

工事概要

2016.5.20

日 建設計

山崎

監 理 者

竣工図

2016.5.20

設計 施工

杉 山

浦安市新庁舎建設工事

各室面積算定図(2) 3・4階

SCALE 1:200 DATE 2016-05-20




建築設計本部

JOB 1304138

DWG 019

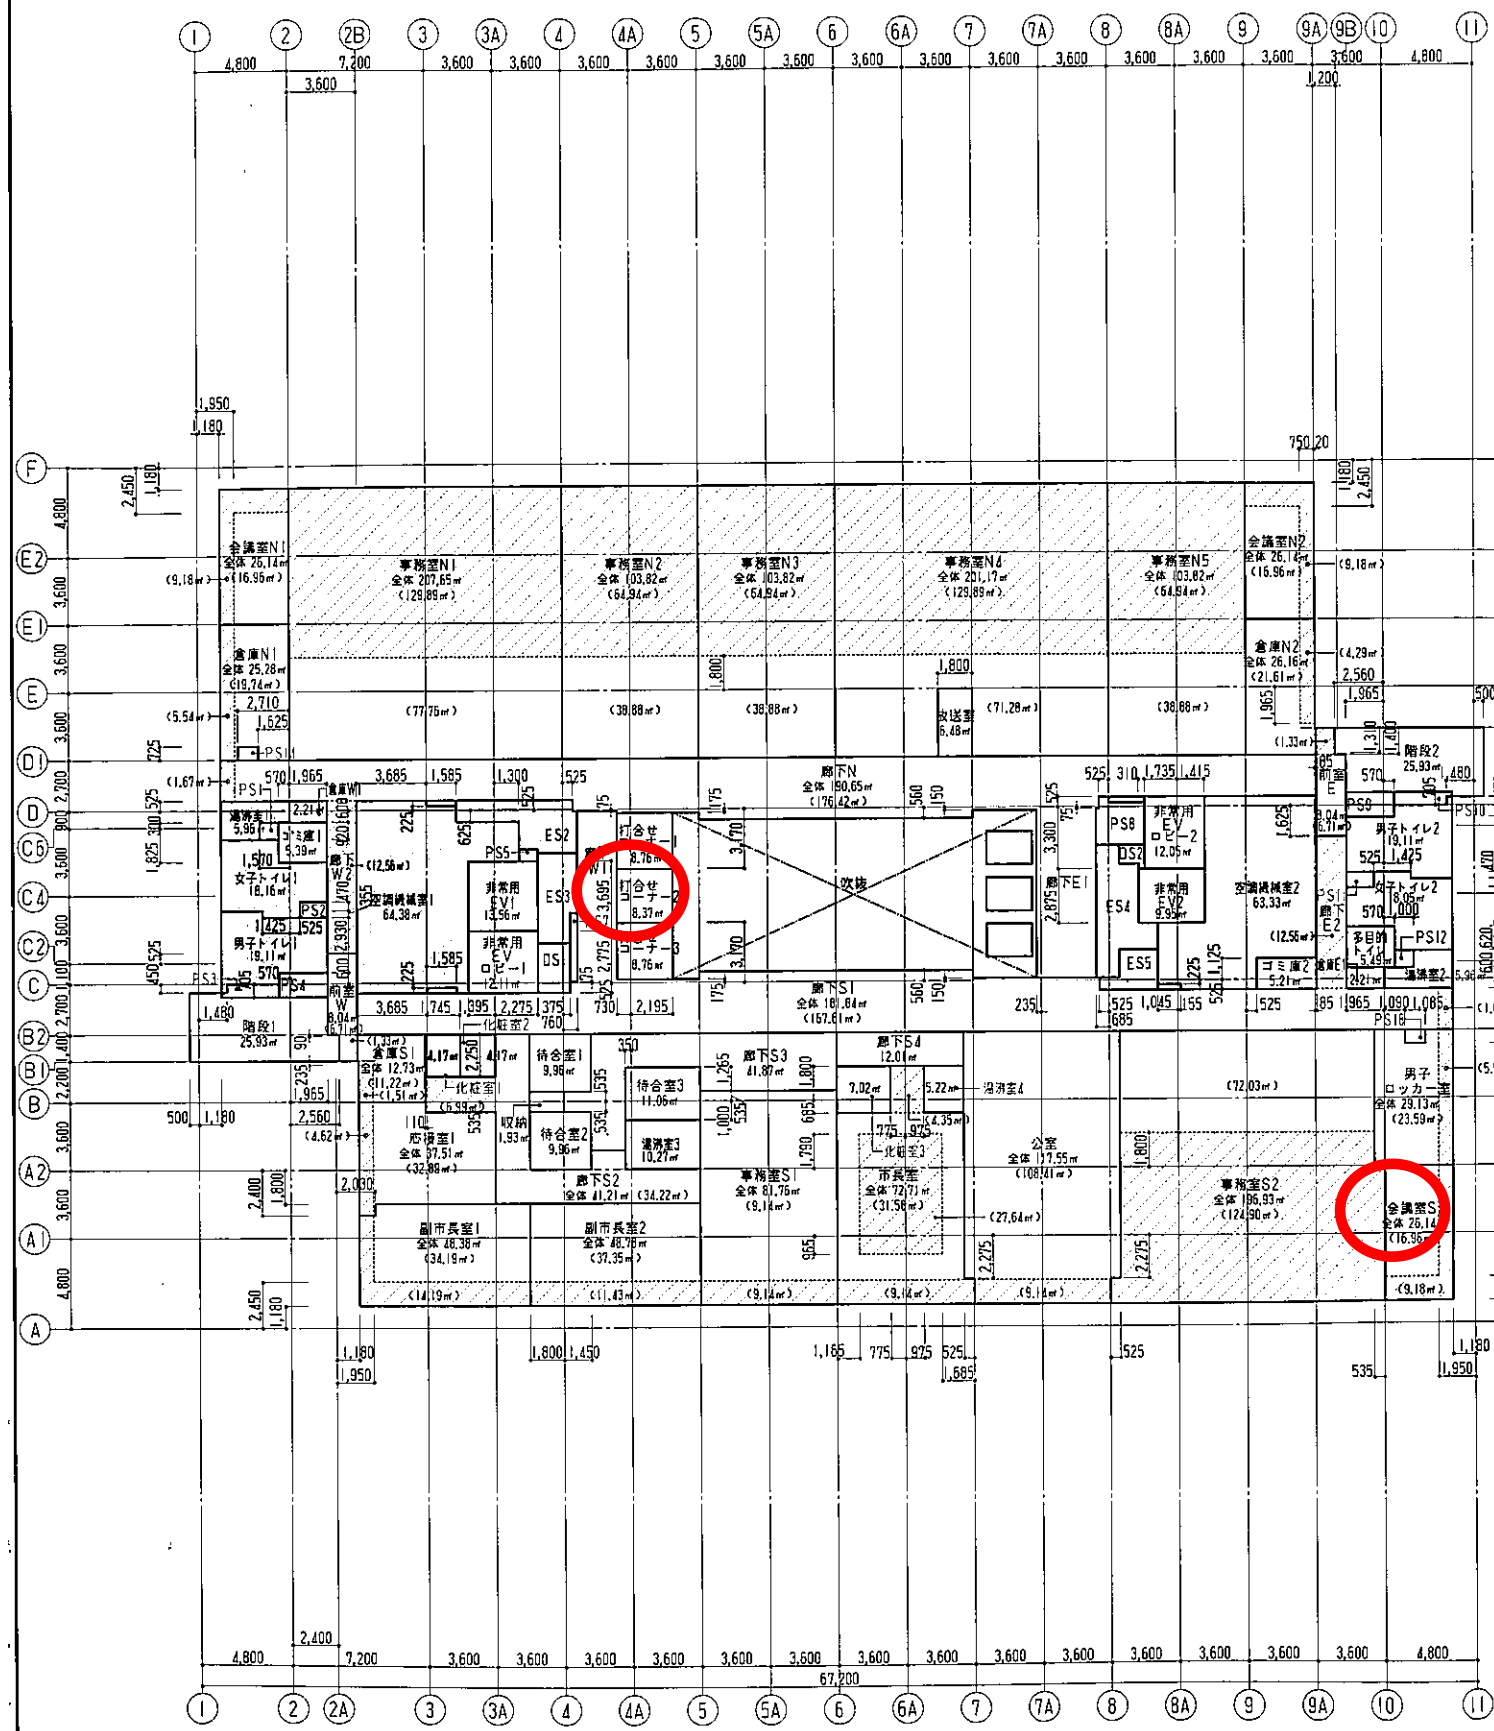

5階平面図

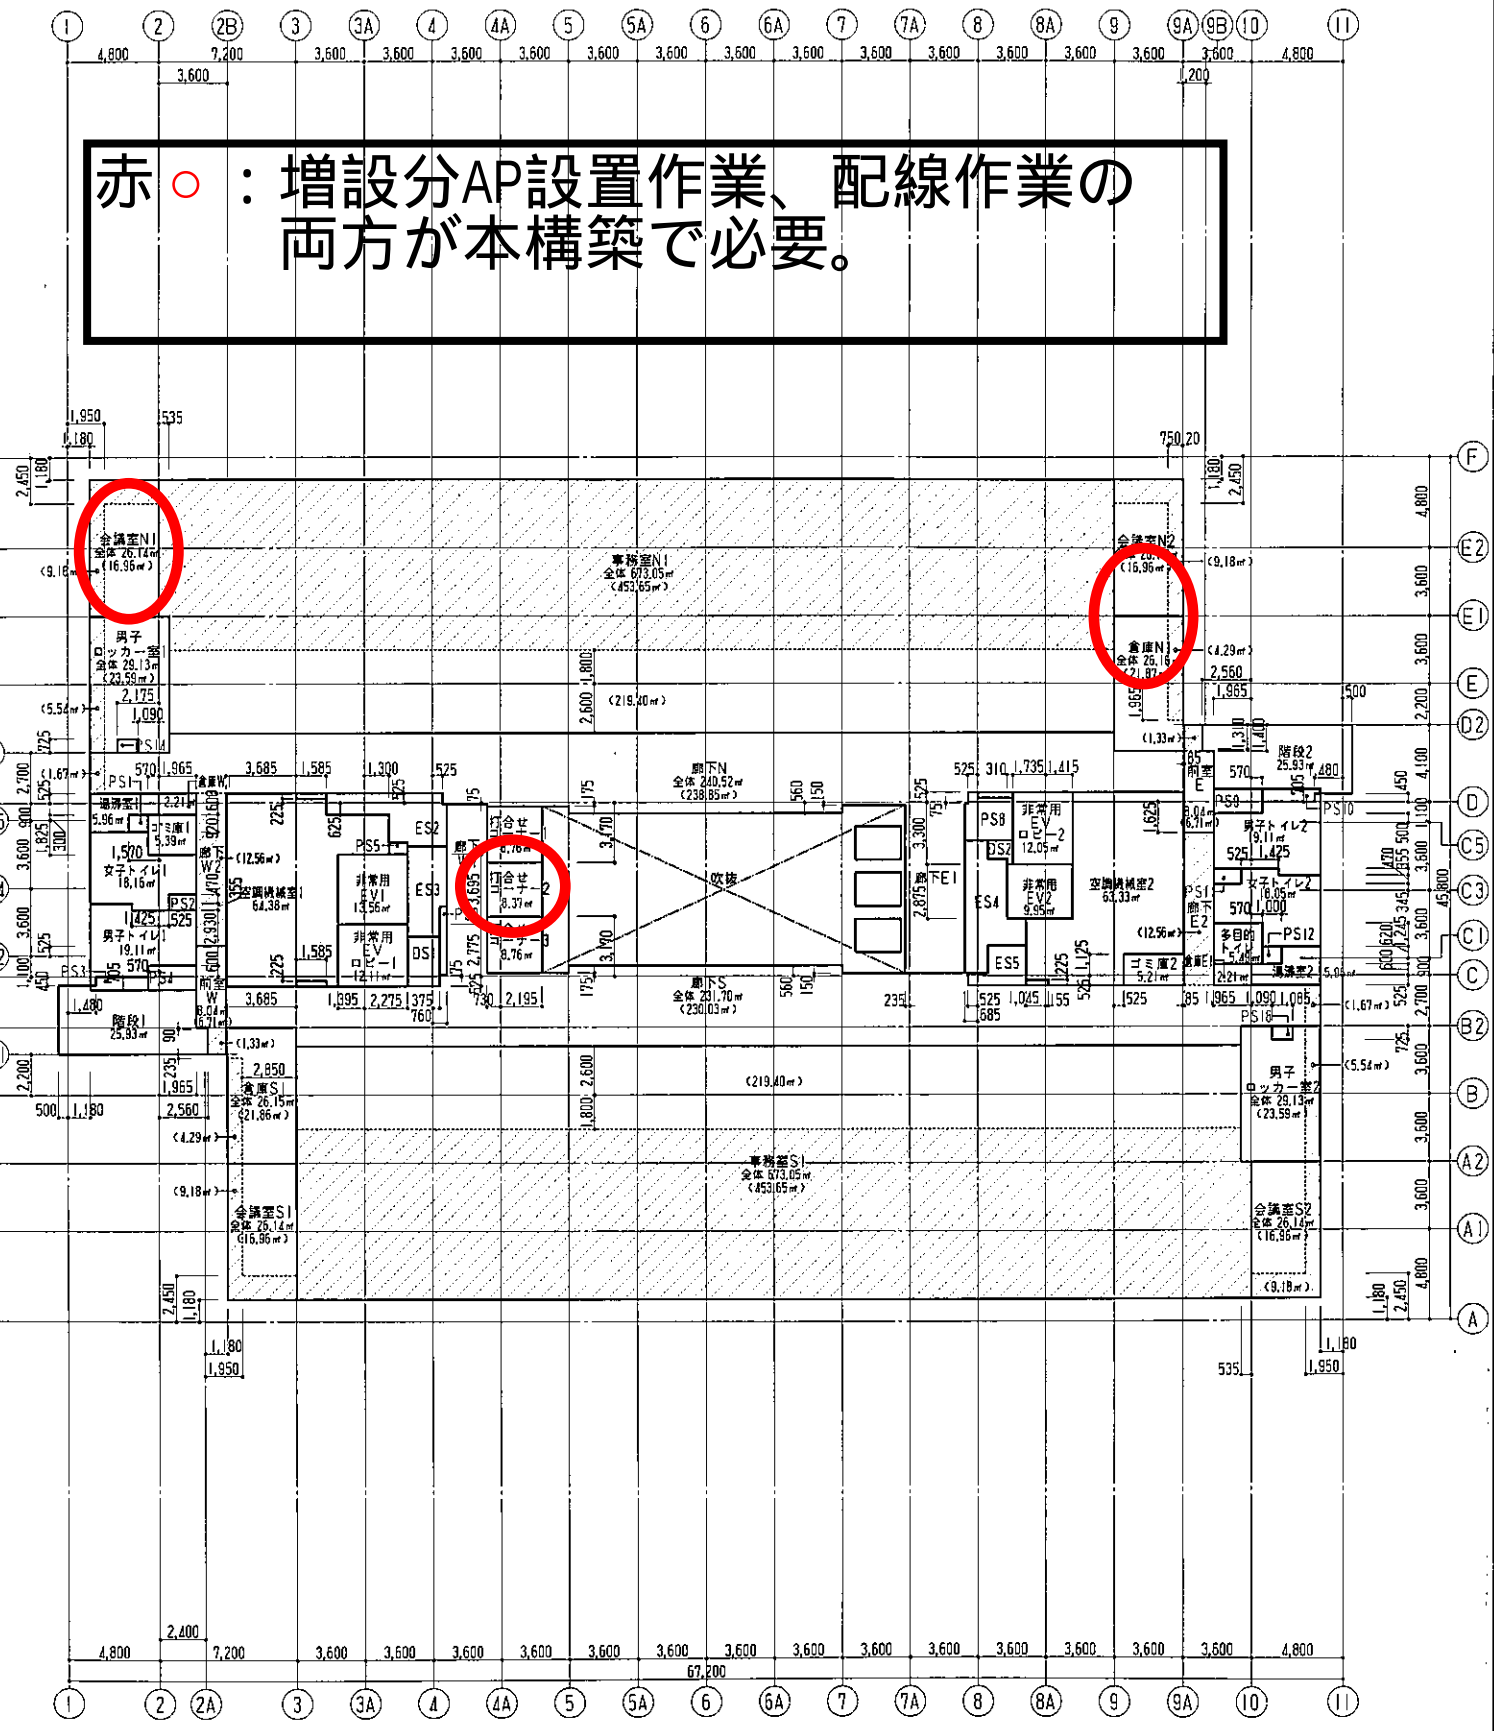

6階平面図

赤○：増設分AP設置作業、配線作業の両方が本構築で必要。

凡例

仕上タイプマーク

BM ベンチマーク

CL 基準線

FL 基準面

CH 天井高

EV エレベーター

PS 衛生用パイプシャフト

ES 電気用シャフト

DS 空調用ダクトシャフト

特記事項

各階の床面積の算定は、特記なき限り、FL±0での壁芯をCADデータ (Auto Cad version2006) により、ポリライン化して求める。数値は小数点第3位を四捨五入して小数点2位までとする。

凡例

天井高の違う部分、< m> は当該面積を示す。

重要箇所非算定部分

工事監理 2018.5.20

日 建設

山崎

監理者

竣工図 2018.5.20

浦安市新庁舎建設工事

各室面積算定図 (3) 5・6階

SCALE 1:200 DATE 2018-05-20



建築設計本部

1304138


DWG A-020

八木 隆

本図は建築の維持管理のための参考資料です。建物の現状と図面が一致していることを保証するものではありません。 (C) KAJIMA CORPORATION 2018

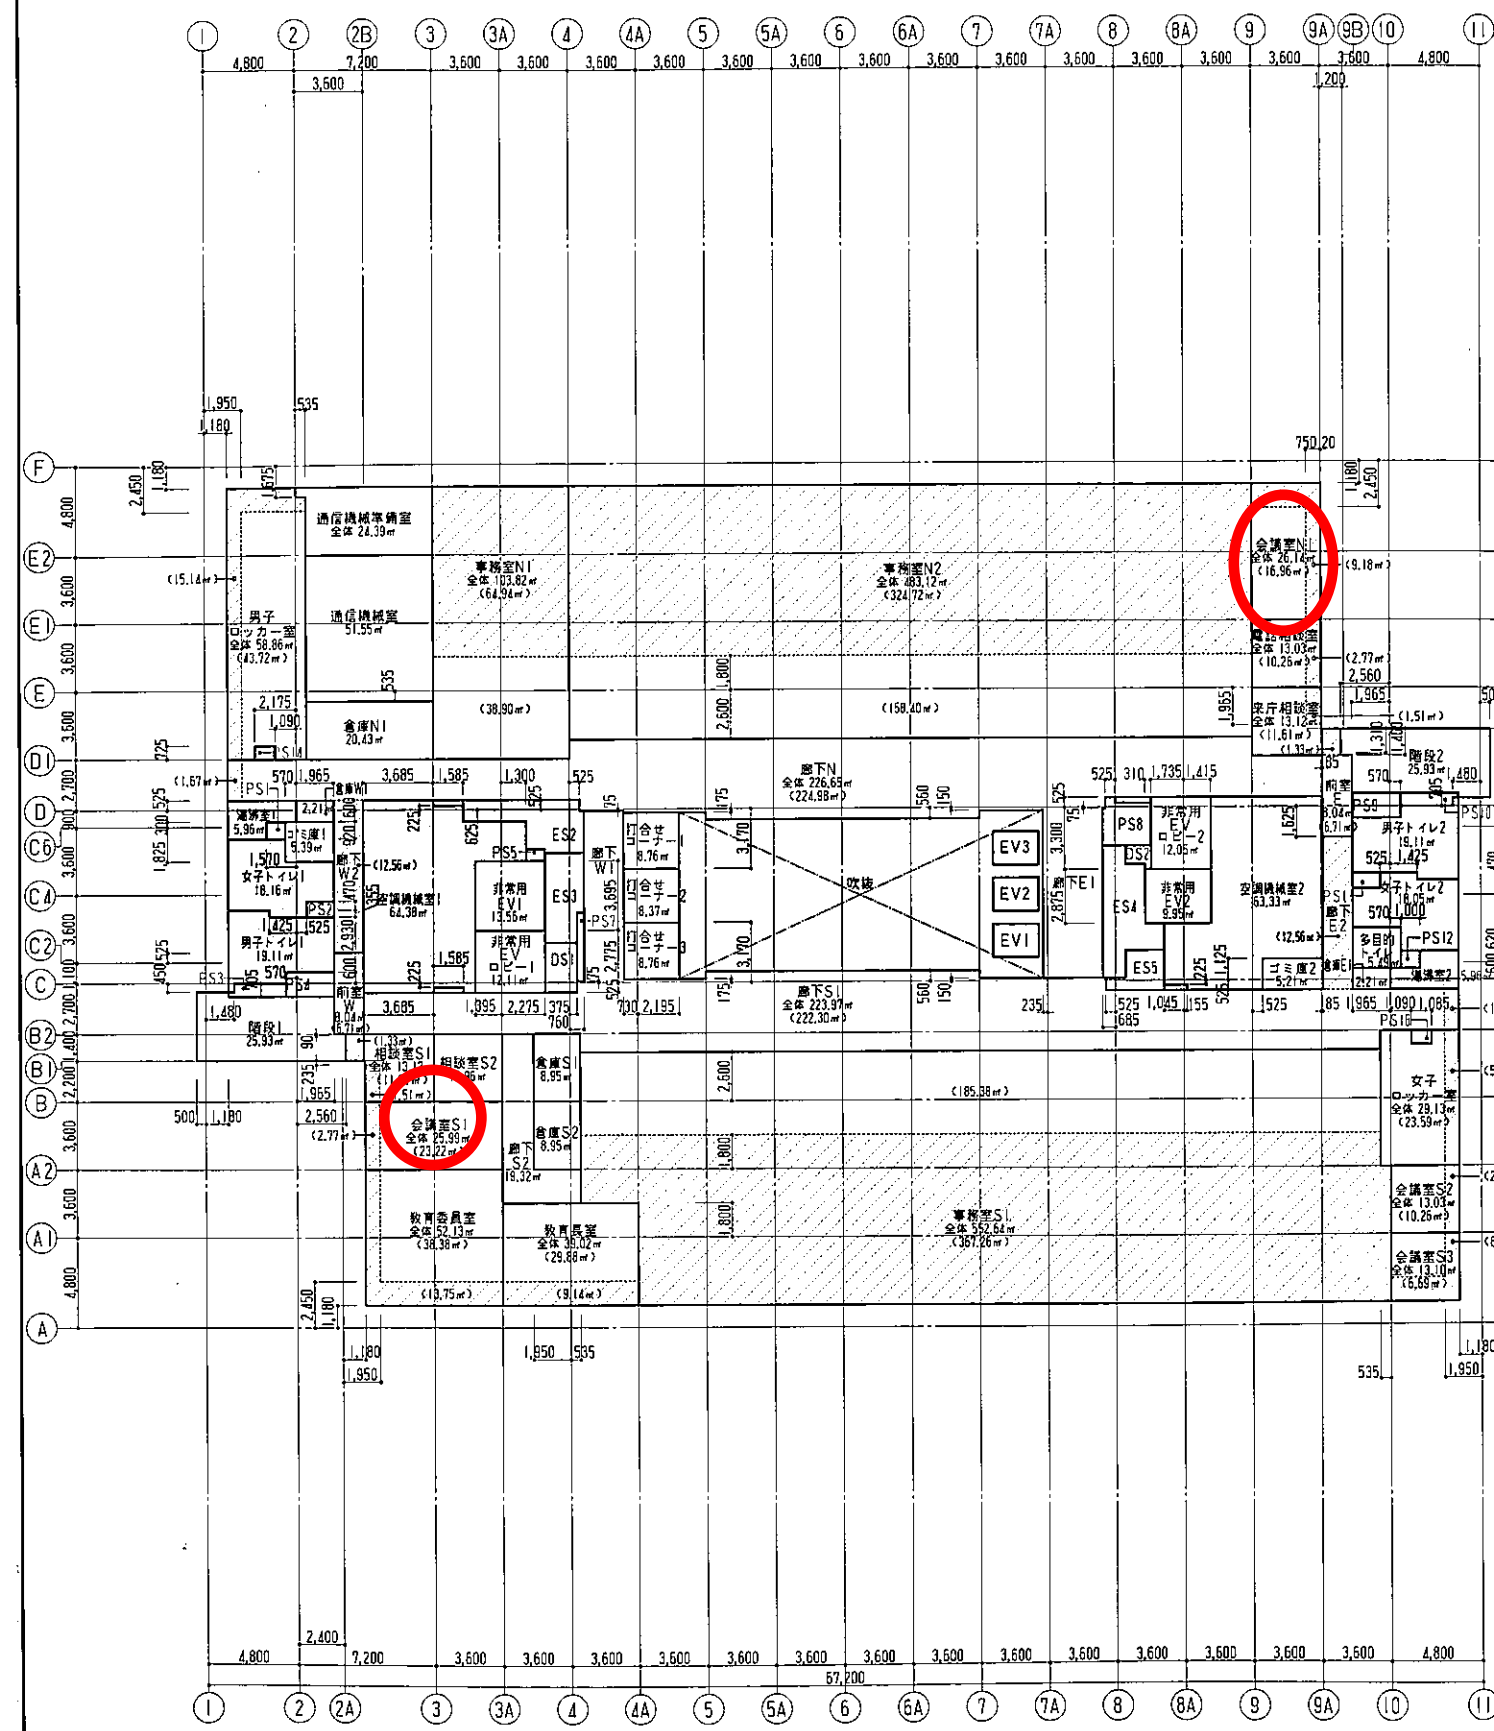

7階平面図

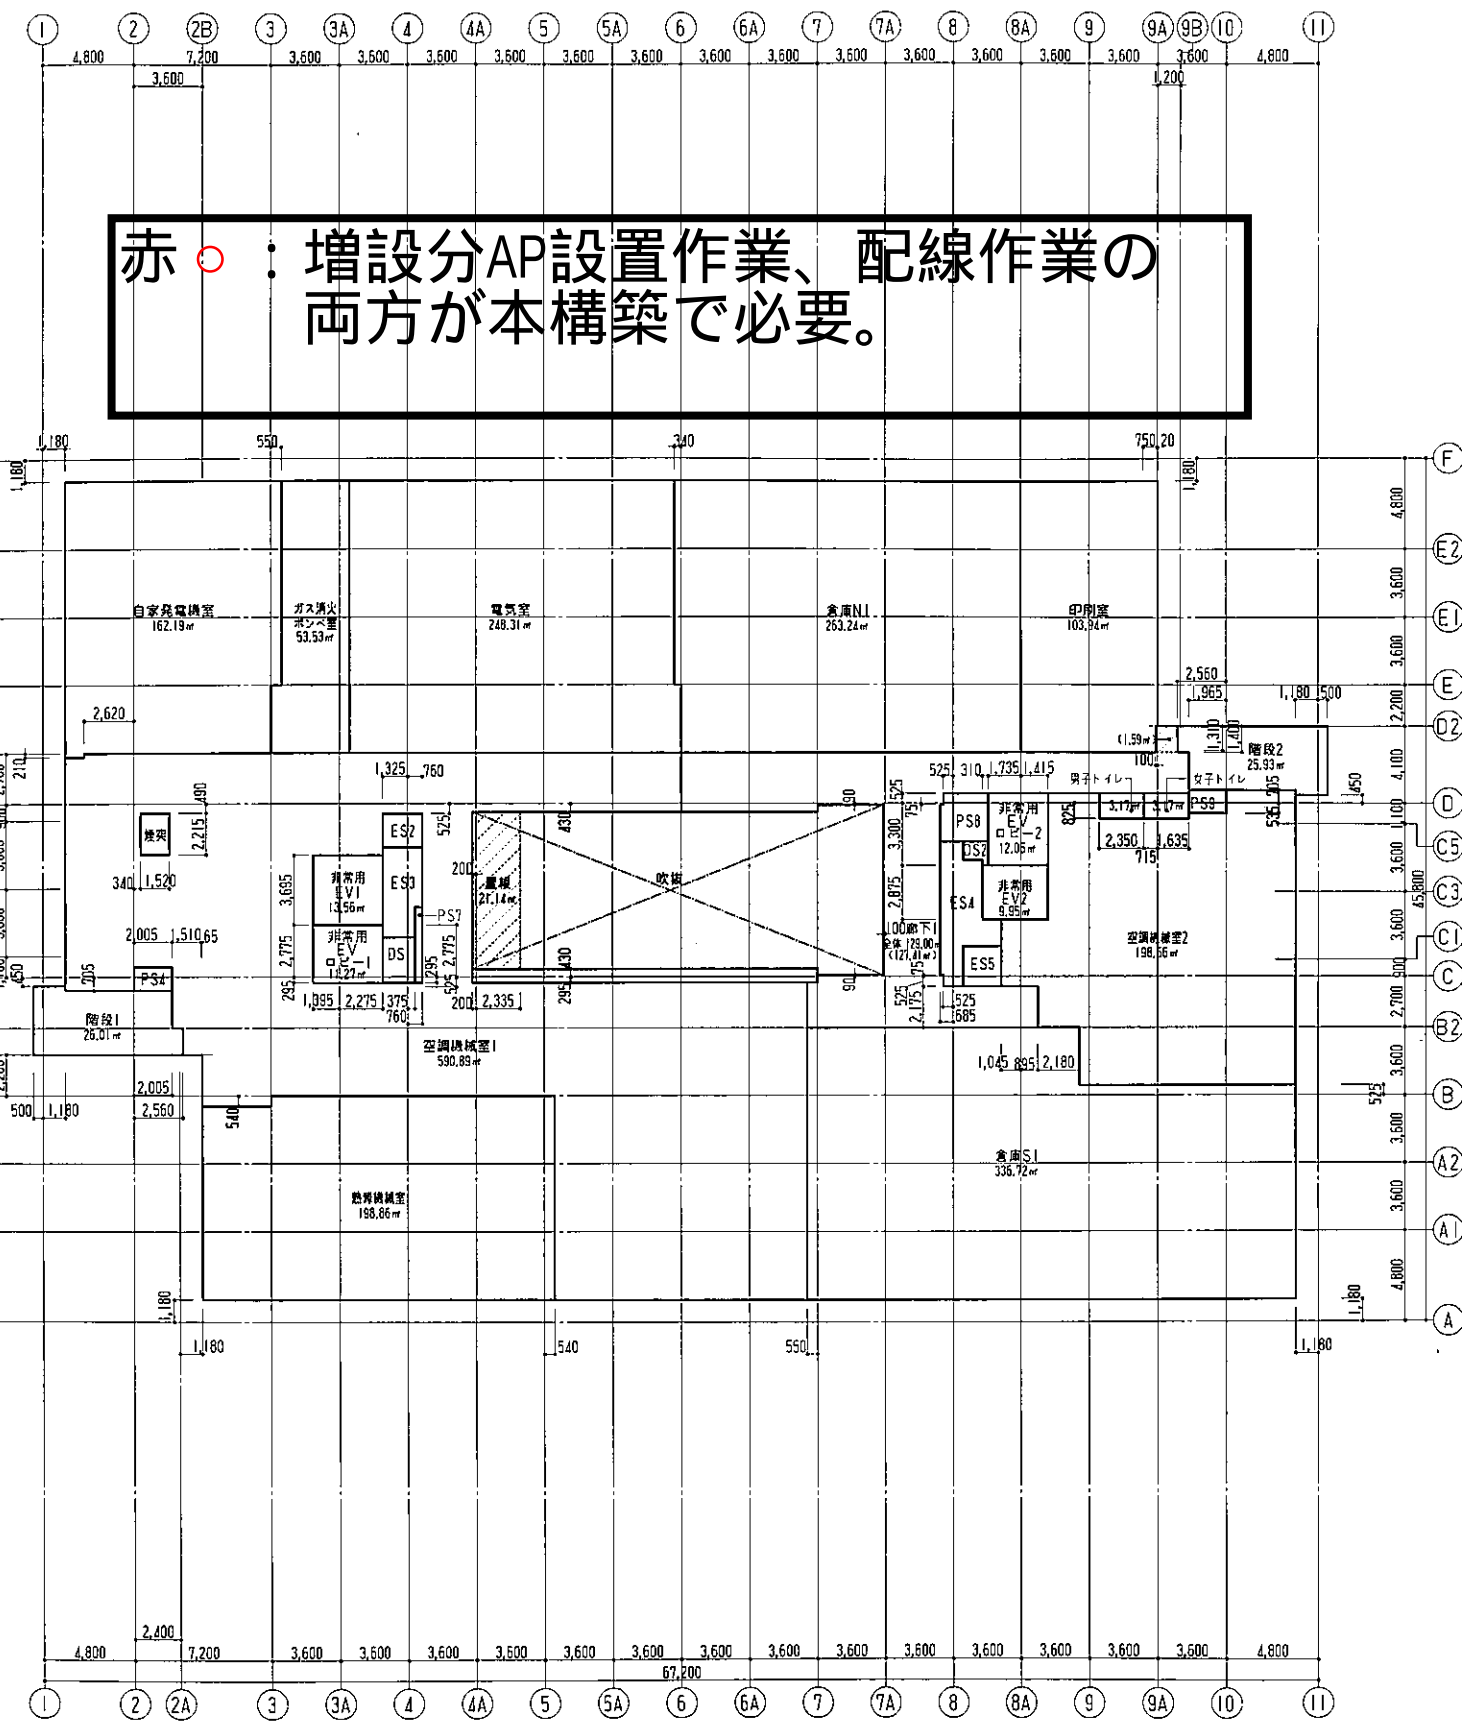

8階平面図

赤○：増設分AP設置作業、配線作業の両方が本構築で必要。

凡例

仕上タイプマーク

基礎線

基礎コンクリート

A/Cパネル・PCパネル

コンクリートブロック

軽量鉄骨壁仕切

軽量鉄骨仕切・縦断仕切

略号(一般)

BM ベンチマーク

GL 基準地盤面

FL 各階基準面

CH 天井高

EV エレベーター

PS 衛生用パイプシャフト

ES 電気用シャフト

DS 空調用ダクトシャフト

特記事項

各階の床面積の算定は、特記なき限り、FL±0での壁芯をCADデータ(Auto Cad version2006)により、ポリライン化して求める。数値は小数点第3位を四捨五入して小数点2位までとする。

凡例

天井裏の違う部分。(m)は当該面積を示す。

室間隔非算定部分

工事監理 2016.5.20

日建設計

山崎

監理者

竣工図 2016.6.20

工事監理 設計 施工

杉岡 神山

浦安市新庁舎建設工事

各室面積算定図(4) 7・8階

SCALE 1:200 DATE 2016-05-20

設計責任者 設計担当 設計校核

杉岡 正樹 花岡 洋 丹羽 大介 宮前 行成 宮前 行成

建築設計本部

JOB 1304138

一級建築士 241773

八木 龍

OWG A-021

ISO 9119:1996/2005 ISO 22700:2011 AEC 1013C004-C001

本図は建物の建築管理のための多量資料です。建物の現状と図面に一致していることを保証するものではありません。

©2016 KAJIMA CORPORATION